


SEE DWG. NO. 72703E16 FOR CONTINUATION



SEE DWG. NO. 72703E24 FOR CONTINUATION

SEE DWG. NO. 72703E03 FOR CONTINUATION

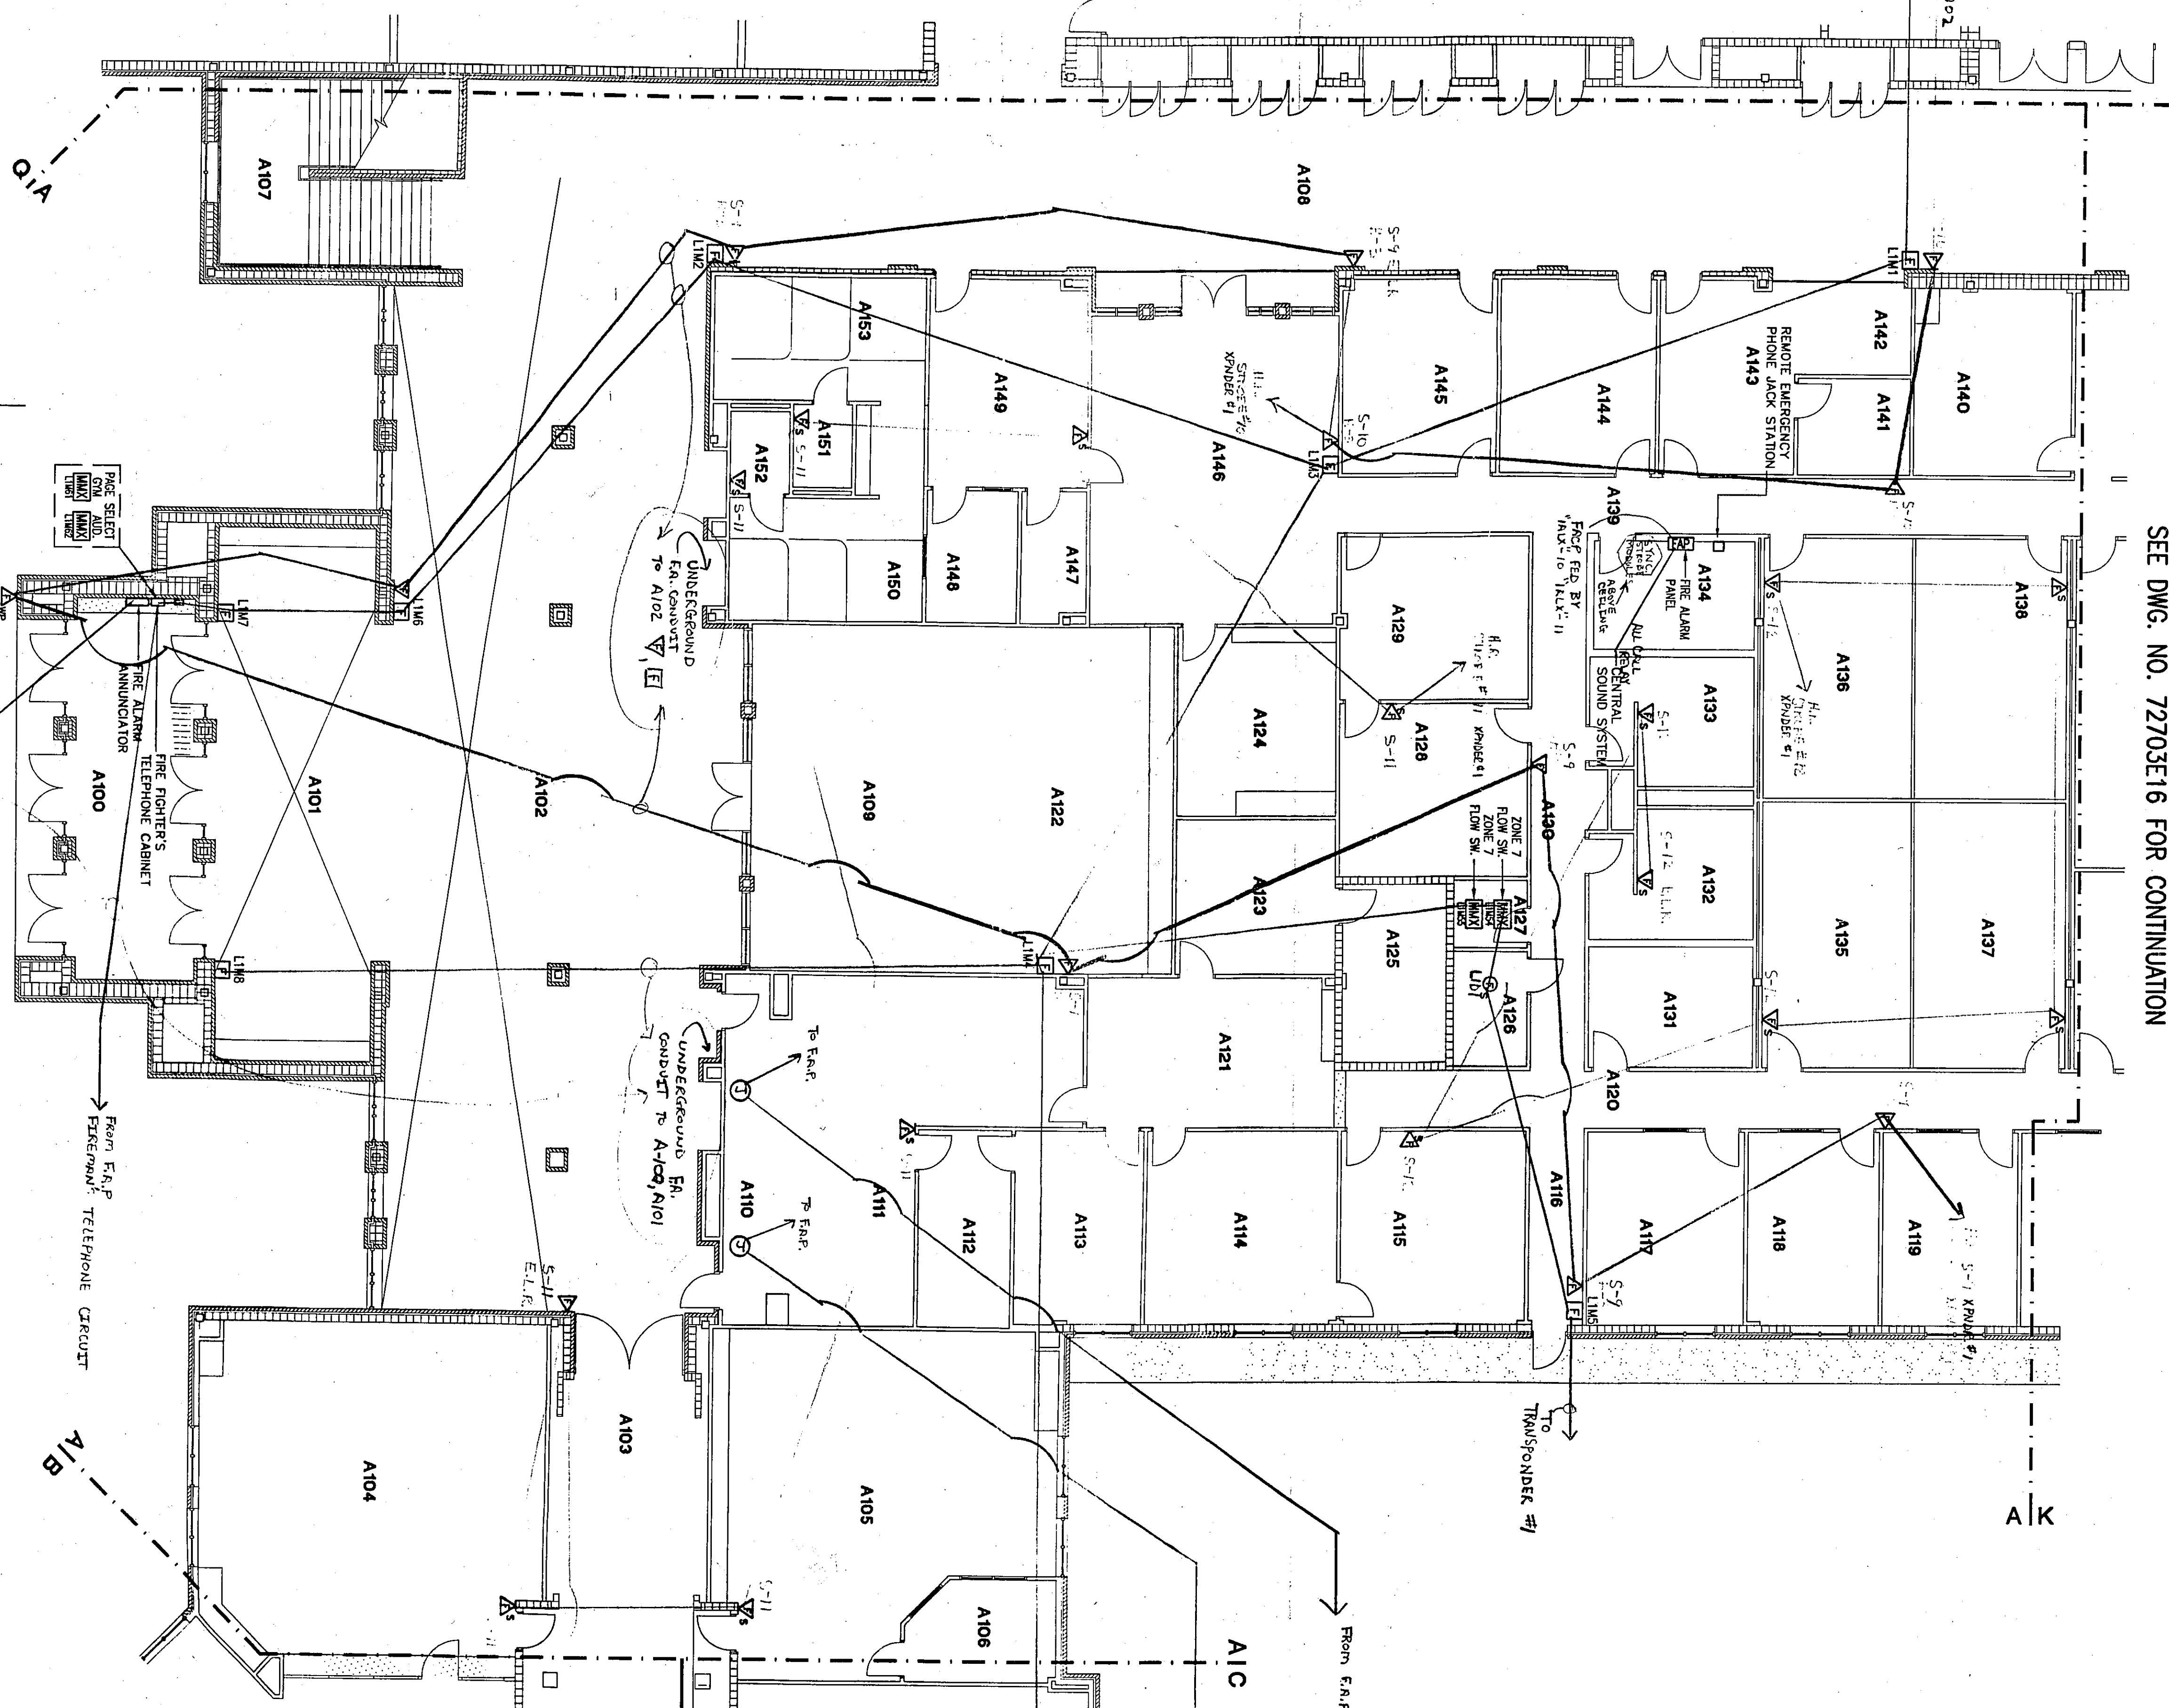

AUXILIARY PLAN UNIT A1

SCALE 1/8" = 1'-0"

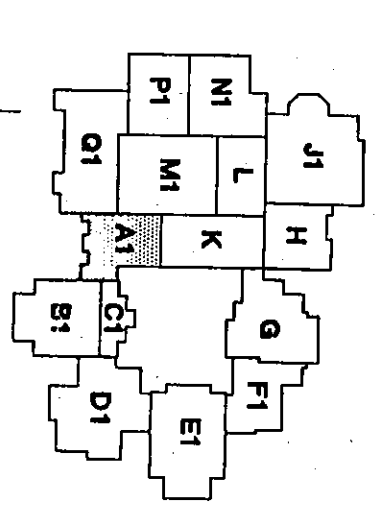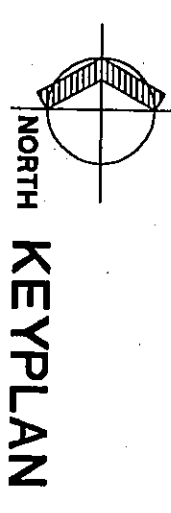

ROOM LEGEND A1	
ROOM	AREA
A100	VESTIBULE
A101	COMMONS
A102	COMMONS
LEGEND

- SYN DESCRIPTION
- FP FIRE ALARM PANEL
- ANN FIRE ANNUNCIATOR
- MANUAL PULL STATION
- ALARM HORN/STROBE
- ALARM HORN/STROBE, WEATHERPROOF
- ALARM STROBE
- ALARM SPEAKER
- SMOKE DETECTOR
- HEAT DETECTOR
- DUCT MOUNTED SMOKE DETECTOR
- DUCT MOUNTED SMOKE DETECTOR WITH INTERNAL RELAY
- MONITORING LED
- CONTROL MODULE
- MONITOR MODULE
- JUNCTION BOX
- STROBE
- HORN

REFERENCE DRAWINGS	
DWG. NO.	DESCRIPTION
72703E26	FIRE ALARM WIRING RISER DIAGRAM
72703E35	FIRE ALARM WIRING DETAILS & NOTES
FIRE SYSTEMS	
UNIT NO.	72703
SCALE	1/8" = 1'-0"
DESIGNED BY	J. L. GARTYSHAK
CHECKED BY	K. A. LUNDSTEDT
DATE	7/16/98
DRAWING NO.: 72703E01	
REV.	1 OF 1

CHESTERION HIGH SCHOOL
2125 S. 11TH STREET
CHESTERION, INDIANA